

GZU .4202.31.2022

Brzeźnica 17.03.2022r


Gmina Brzeźnica
Ul .Krakowska 109
34-114 Brzeźnica

Dotyczy: warunków technicznych na rozbudowę sieci kanalizacyjnej na potrzeby odbioru ścieków od ul. Palacowej do ul. Wadowickiej w miejscowości Paszkówka


Odpowiadając na wniosek z dnia 17.03.2022r Gminny Zakład Usługowy w Brzeźnicy wyraża zgodę na rozbudowę sieci kanalizacyjnej na potrzeby odbioru ścieków pod następującymi warunkami.:

- 1 . Przed przystąpieniem do budowy sieci kanalizacyjnej należy uzyskać stosowne pozwolenia określone prawem.
- 2 .Sieć kanalizacyjną grawitacyjną wykonać z rur PCV 200 o grubości ścianki uzależnionej od głębokości posadowienia wyżej wymienionego przewodu .
- 3 .Wykonać geodezję powykonawczą wybudowanej sieci kanalizacyjnej.
4. Wszystkie koszty związane budową wyżej wymienionej sieci poniesie Inwestor.
5. Przed przystąpieniem do prac należy powiadomić administratora sieci i uzgodnić wszelkie terminy związane z wykonaniem wyżej wymienionych prac.
- 6.Miejsce włączenia istniejąca studzienka kanalizacyjna zlokalizowana na dz. nr. 120/25 w miejscowości Paszkówka zgodnie z załącznikiem graficznym.
7. Koszty związane z włączeniem nowo wybudowanej sieci poniesie Inwestor.
8. Eksploatacja i utrzymanie oraz związane z tym koszty do momentu przekazania sieci na rzecz Gminnego Zakładu Usługowego spoczywają na Inwestorze .

DYREKTOR
Gminnego Zakładu Usługowego
w Brzeźnicy
mgr inż. Wojciech Spisak

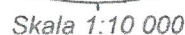

mgr inż. Tomasz Cieplý
Nr świadectwa 23361

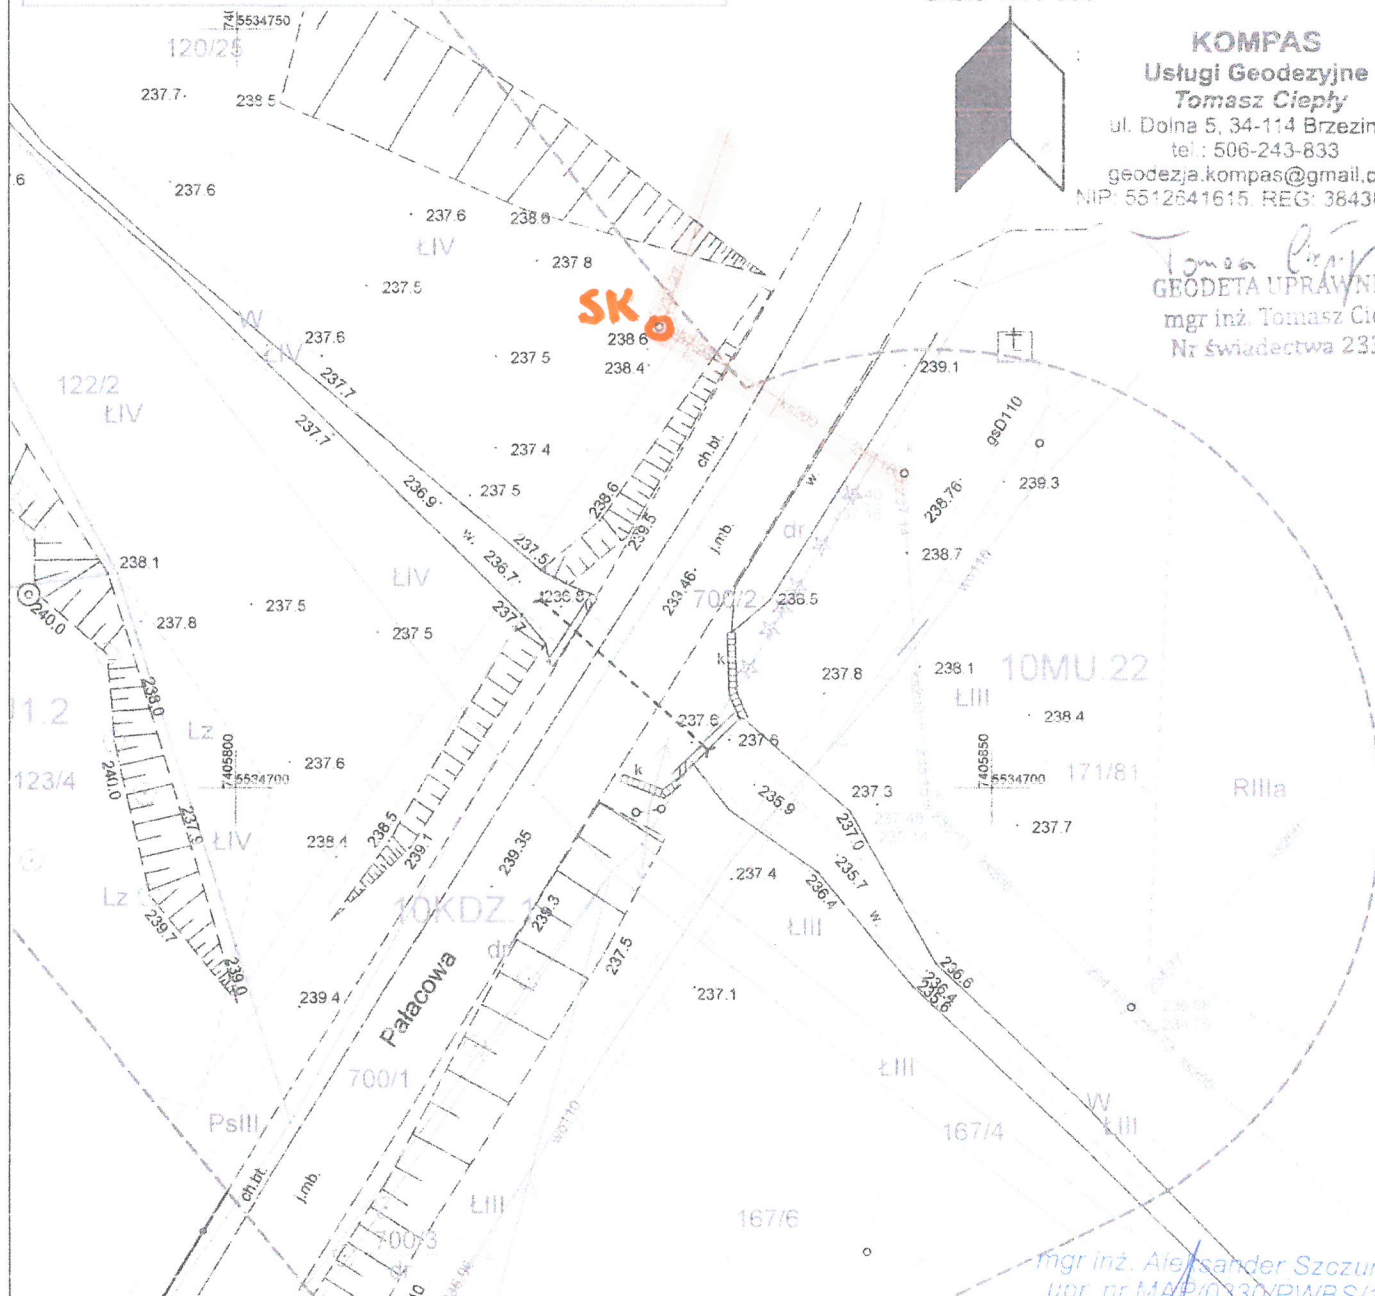

~~mgr inż. Aleksander Szczurek
upr. nr MAP/0330/PWBS/16
do projektowania i kierowania robotami
budowlanymi bez ograniczeń w specjalności
instalacyjnej w zakresie sieci, instalacji
i urządzeń elektrycznych, wentylacyjnych
i gazowych, wodociagowych i kanalizacyjnych~~

Oznaczenie kancelaryjne zgłoszenia pracy geodezyjnej		NGK.6640.3911.2021
Powiat		wadowicki
Jednostka ewidencyjna	identyfikator	121802_2
	nazwa	Brzeźnica
Obręb ewidencyjny	identyfikator	121802_2.0010
	nazwa	Paszkówka
Numer działki ewidencyjnej		120/42, 120/43, 120/44, 120/45, 120/46, 120/47, 120/48, 120/49, 120/50, 120/51, 120/52
Skala mapy		1:500
Nazwa układu współrzędnych	prostokątnych płaskich	2000/7
	wysokości	Kronsztadt 86
Data aktualizacji mapy	03.09.2021 r.	L. ks. rob. 151/2021

ZAŁĄCZNIK DO WARUNKÓW WOD-KAN
GZU.4202.3A.2022

**Gminny Zakład Usługowy
w Brzeźnicy**
34-114 Brzeźnica, Rynek 5
tel./fax. 33 879 20 61; 33 879 20 74